


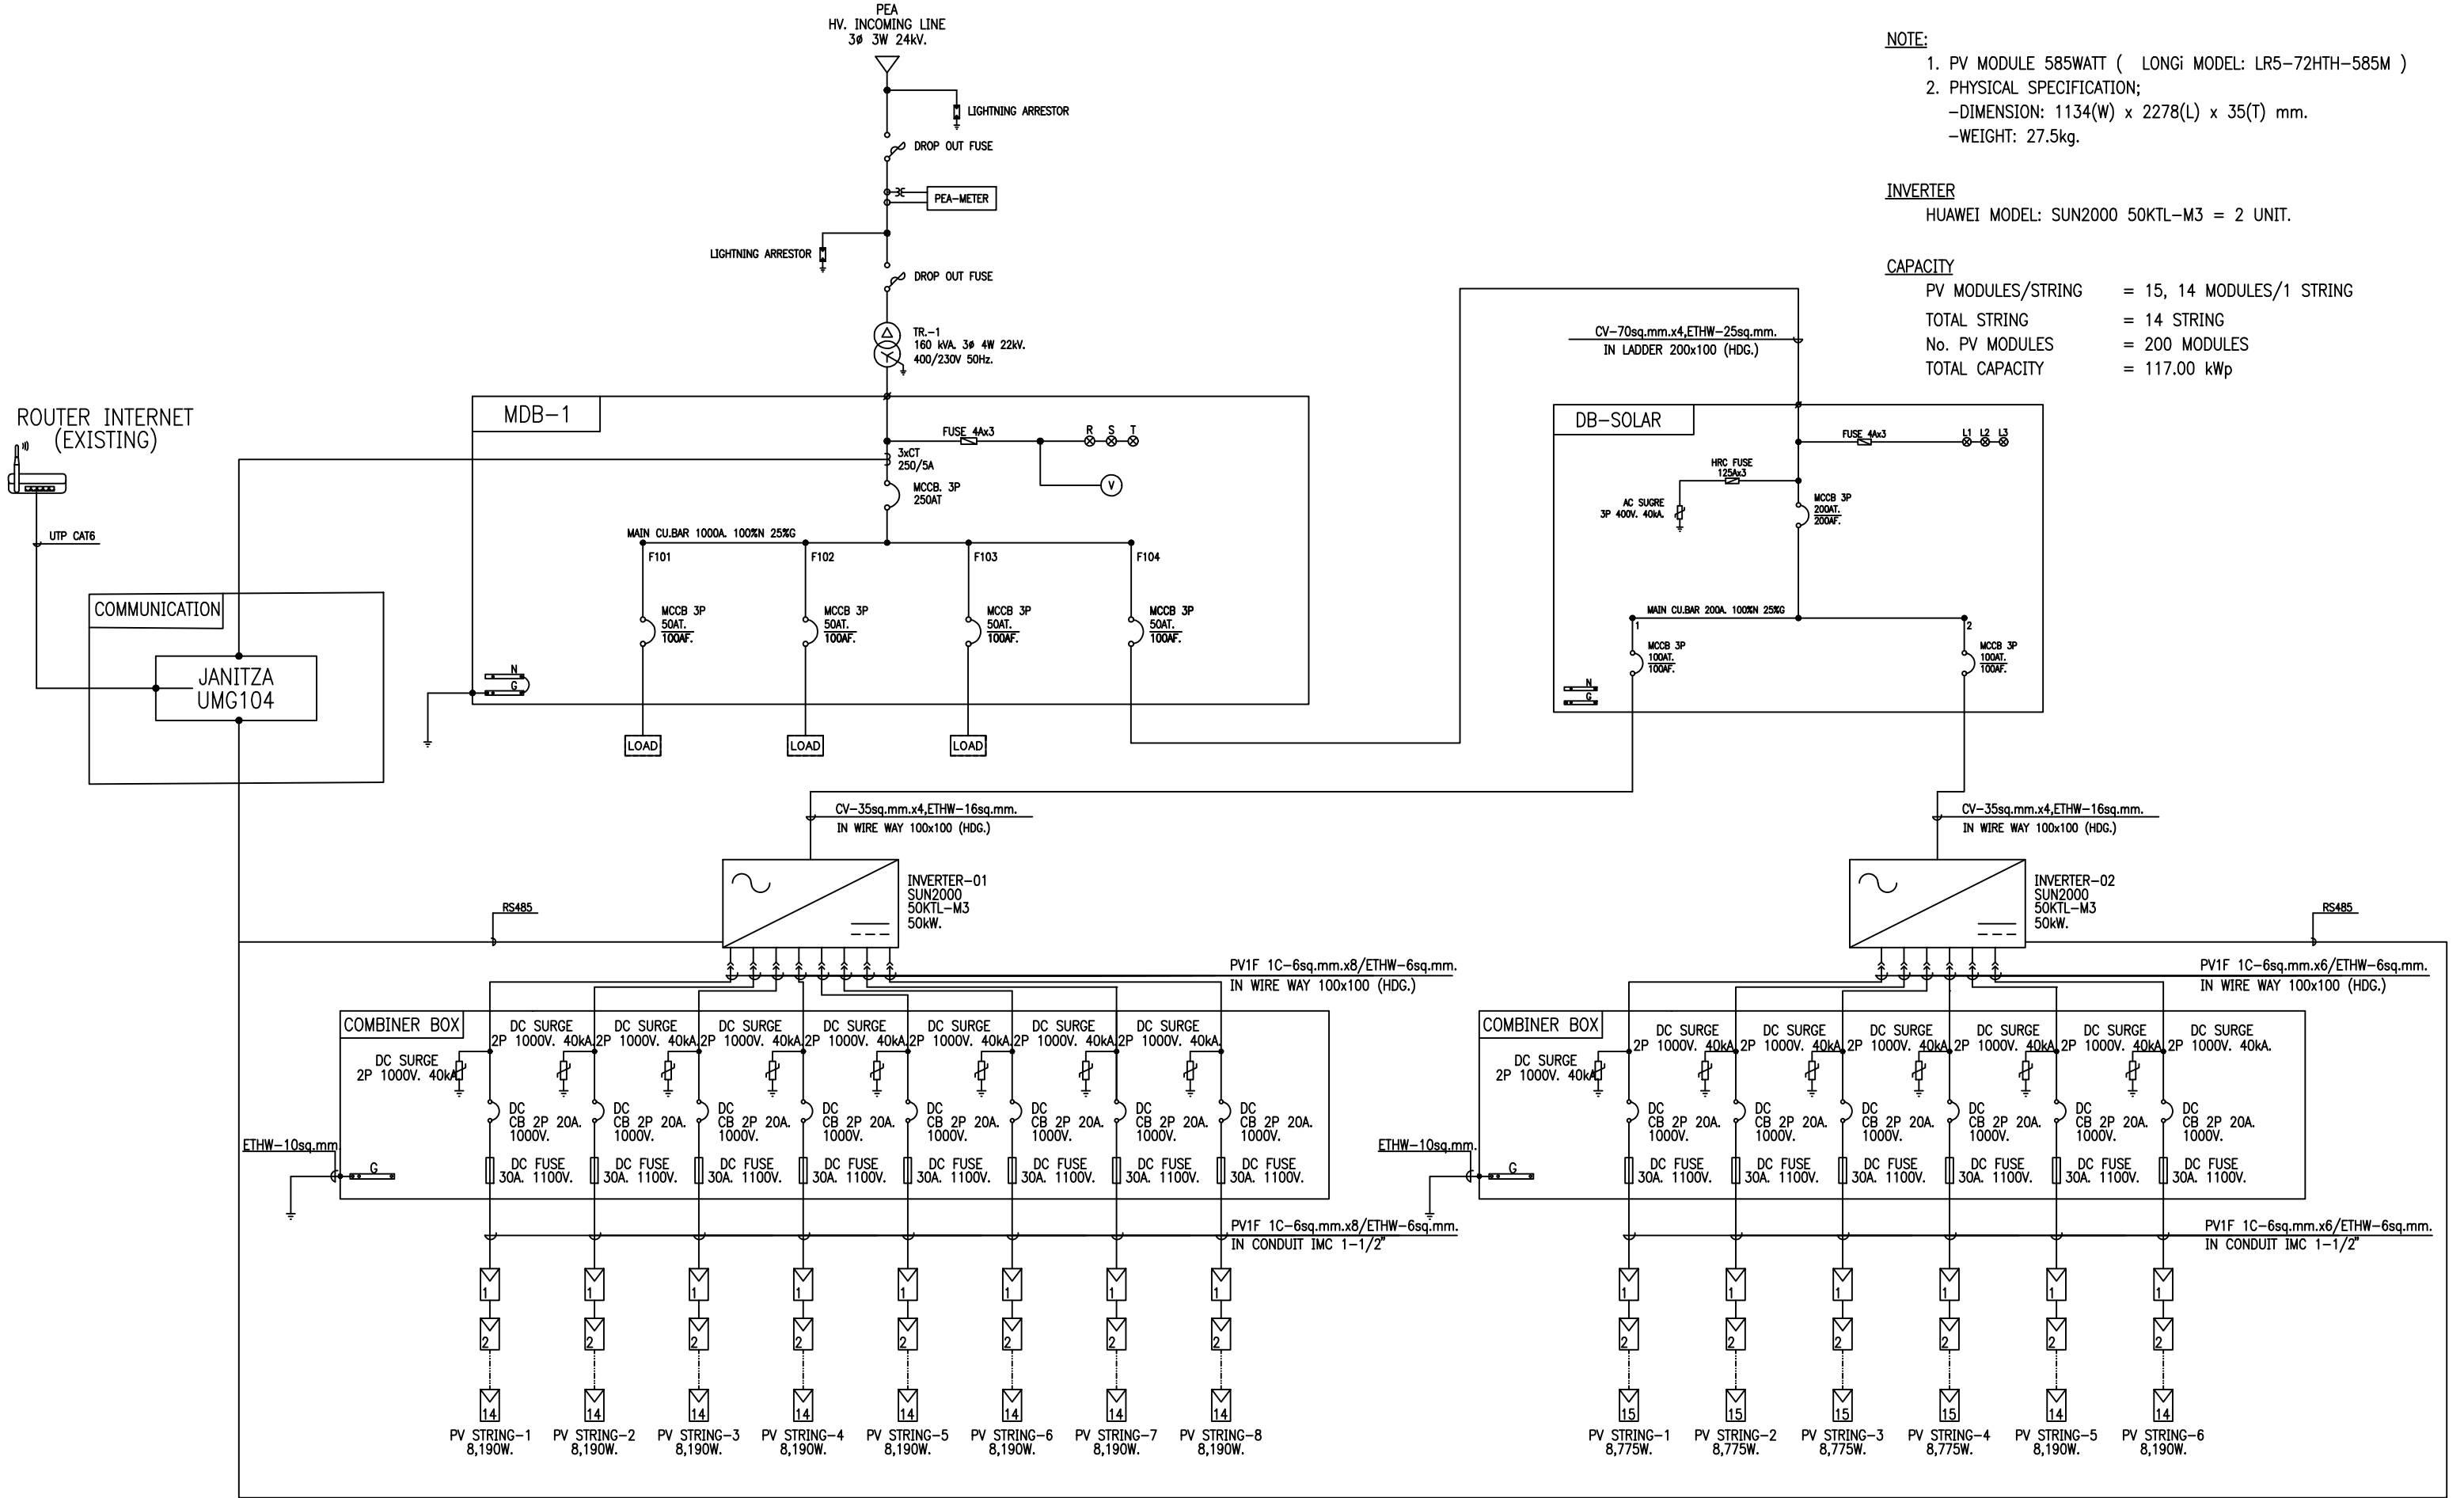

Solar Cell System Single Line Diagram

SCALE NONE

AS-BUILT DRAWING

OFFTAKER :	OWNER :	CONTRACTOR :	PROJECT NAME	<table><tr><td>STRUCTURAL ENGINEERS:</td><td>DRAWN BY:</td><td></td><td></td><td></td><td></td></tr><tr><td></td><td></td><td></td><td></td><td></td><td></td></tr><tr><td>ARCHITECT:</td><td>CHECKED BY:</td><td></td><td></td><td></td><td></td></tr><tr><td></td><td></td><td></td><td></td><td></td><td></td></tr><tr><td>ELECTRICAL ENGINEERS: <u>ปวิศรินทร์ ชื่นพูนิต</u></td><td>APPROVED BY: <u>ปวิศรินทร์ ชื่นพูนิต</u></td><td>0</td><td colspan="3">AS-BUILT DRAWING</td></tr><tr><td></td><td></td><td>NO.</td><td>DESCRIPTION</td><td>DATE</td><td></td></tr><tr><td>MECHANICAL ENGINEER:</td><td></td><td colspan="4">ISSUES AND REVISIONS</td></tr><tr><td></td><td></td><td colspan="4"></td></tr></table>	STRUCTURAL ENGINEERS:	DRAWN BY:											ARCHITECT:	CHECKED BY:											ELECTRICAL ENGINEERS: <u>ปวิศรินทร์ ชื่นพูนิต</u>	APPROVED BY: <u>ปวิศรินทร์ ชื่นพูนิต</u>	0	AS-BUILT DRAWING					NO.	DESCRIPTION	DATE		MECHANICAL ENGINEER:		ISSUES AND REVISIONS										<table><tr><td colspan="4">DRAWING TITLE:</td></tr><tr><td colspan="4">Solar Cell System Single Line Diagram</td></tr><tr><td colspan="3">DRAWING NO.:</td><td>REV.</td></tr><tr><td colspan="3">001</td><td>0</td></tr><tr><td>DATE :</td><td>SCALE :</td><td>SHEET NO. :</td><td>TOTAL NO. :</td></tr><tr><td></td><td>NTS</td><td>1</td><td>1</td></tr></table>	DRAWING TITLE:				Solar Cell System Single Line Diagram				DRAWING NO.:			REV.	001			0	DATE :	SCALE :	SHEET NO. :	TOTAL NO. :		NTS	1	1
STRUCTURAL ENGINEERS:	DRAWN BY:	
ARCHITECT:	CHECKED BY:	
ELECTRICAL ENGINEERS: <u>ปวิศรินทร์ ชื่นพูนิต</u>	APPROVED BY: <u>ปวิศรินทร์ ชื่นพูนิต</u>	0	AS-BUILT DRAWING	
		NO.	DESCRIPTION	DATE	
MECHANICAL ENGINEER:		ISSUES AND REVISIONS	
DRAWING TITLE:	
Solar Cell System Single Line Diagram	
DRAWING NO.:			REV.	
001			0	
DATE :	SCALE :	SHEET NO. :	TOTAL NO. :	
	NTS	1	1	
	Sahamit	 SOLAR ESS CO., LTD.	Sahamit 100kW 3Ph	