


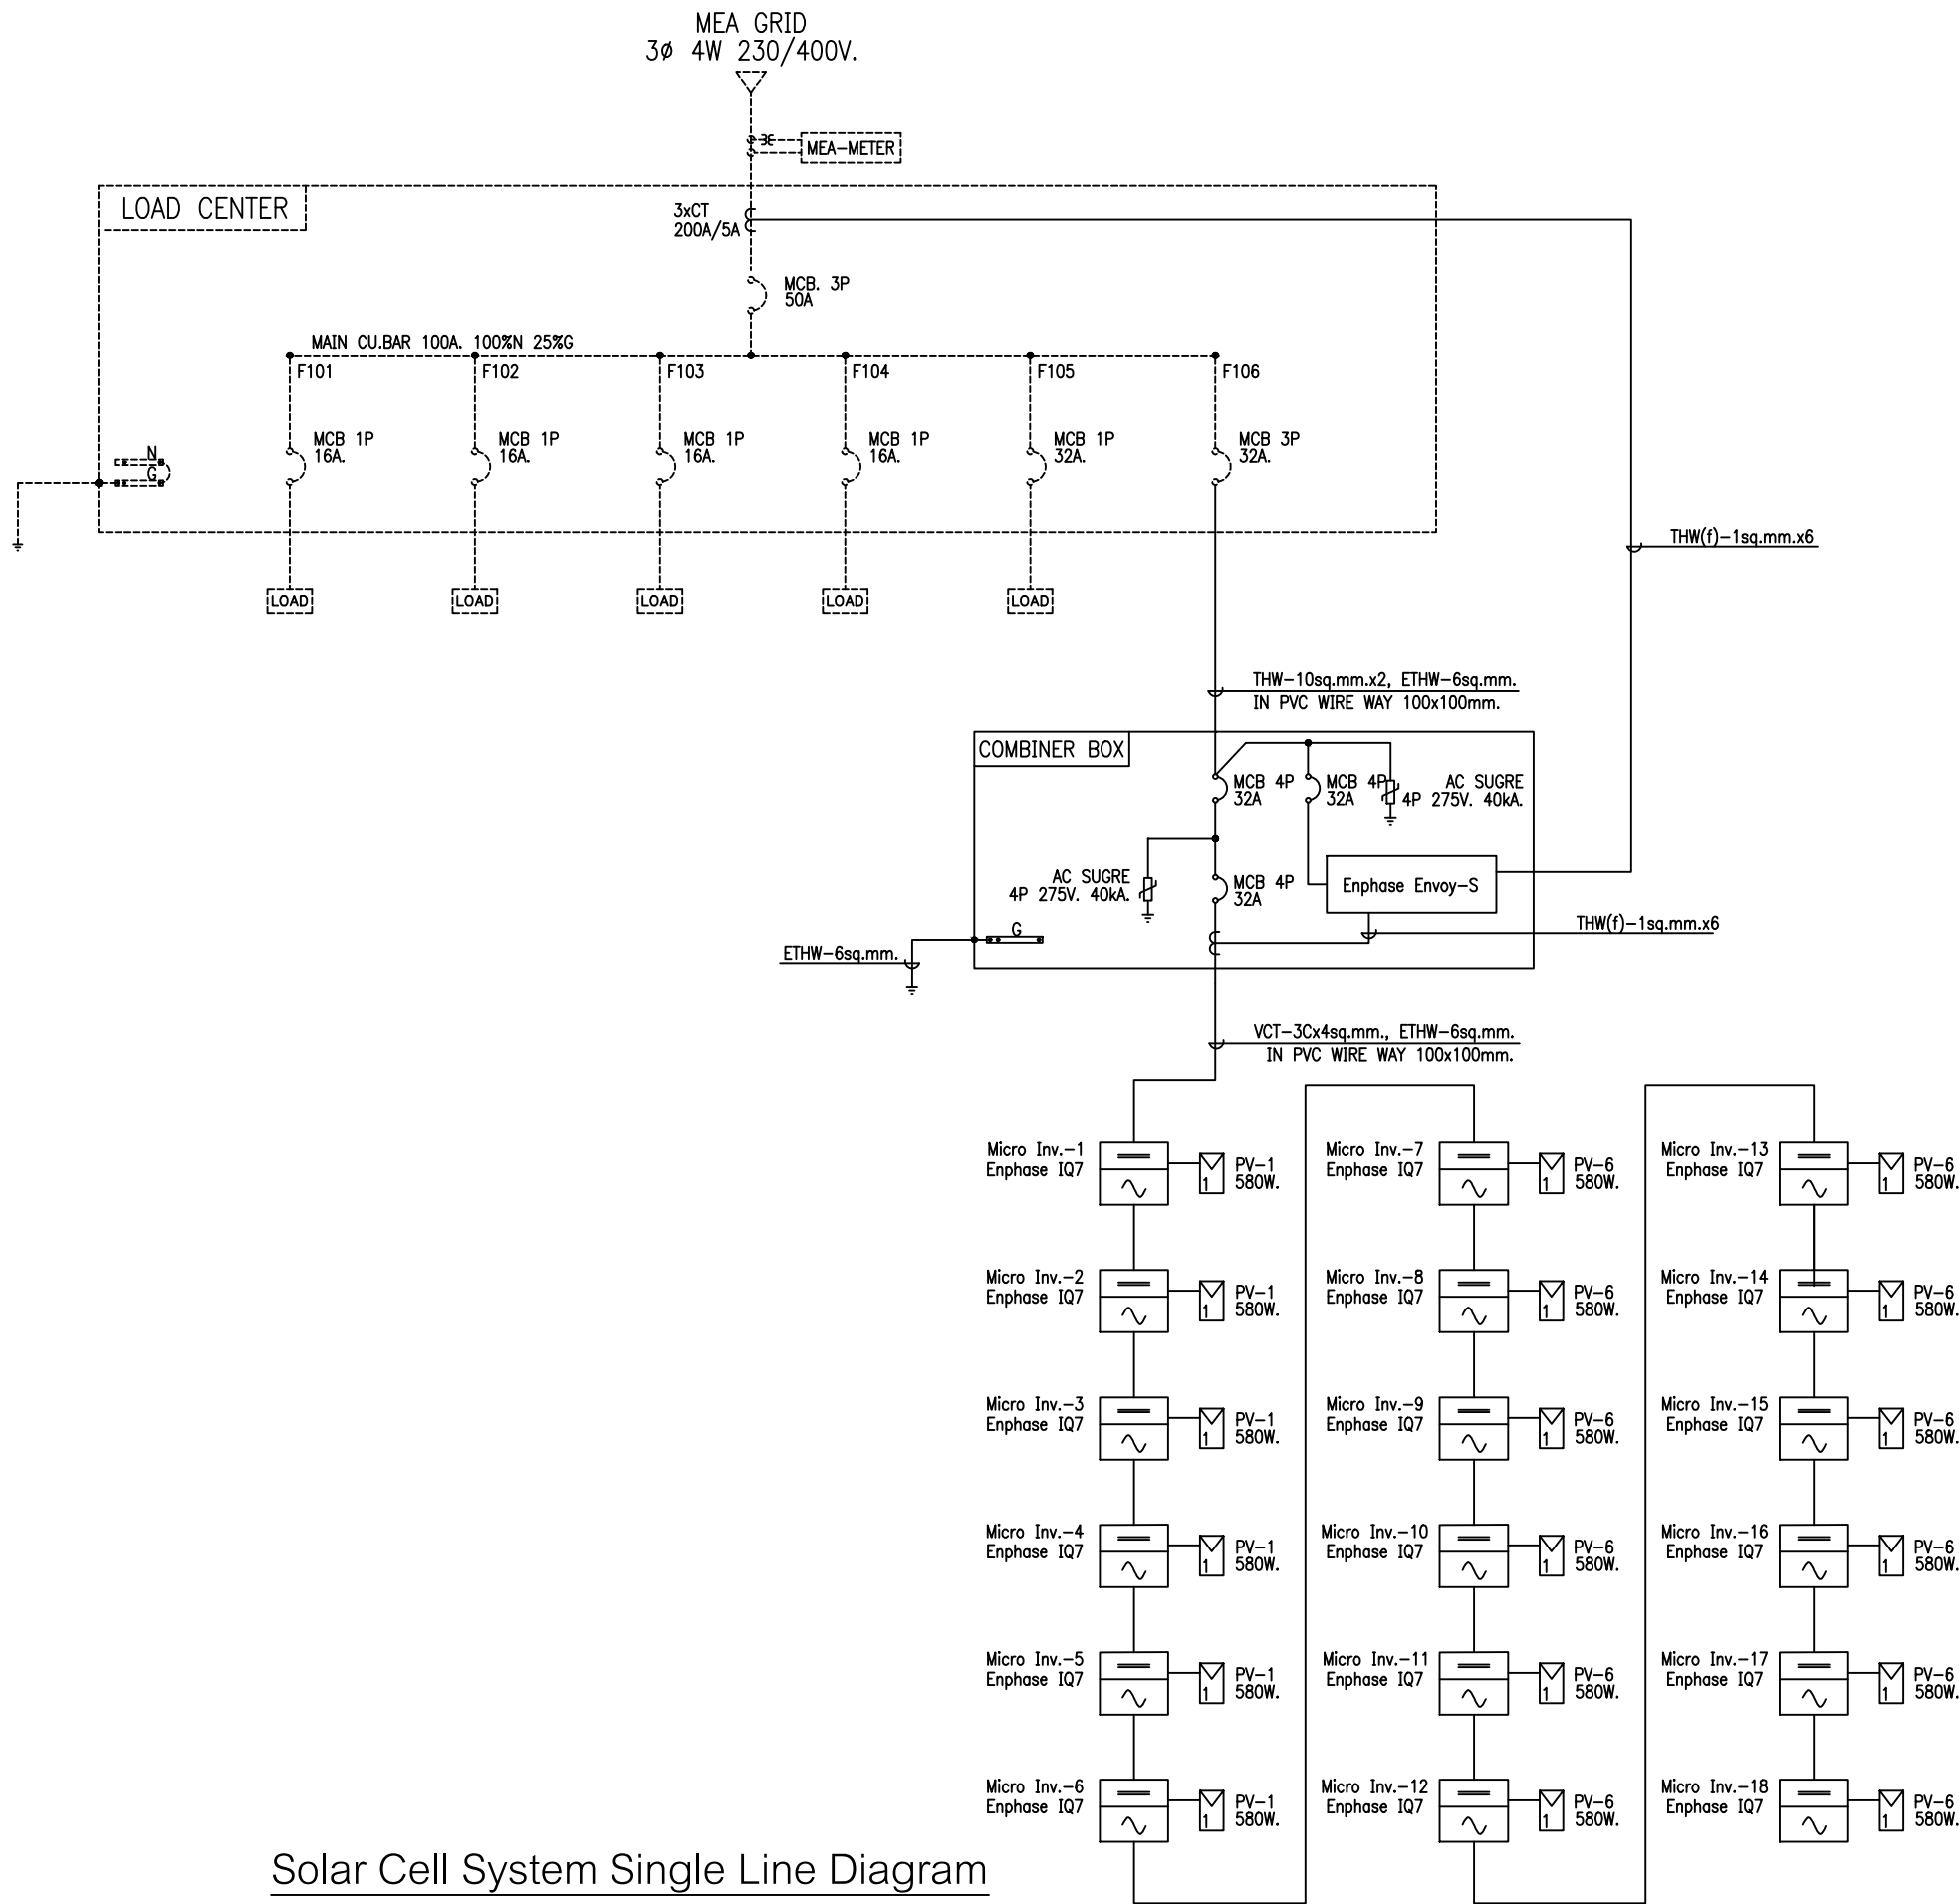

- NOTE :**
- 1. PV MODULE 580WATT (LONGi MODEL: LR5-72HTH-580M)
 - 2. PHYSICAL SPECIFICATION;
 - DIMENSION: 1134(W) x 2278(L) x 35(T) mm.
 - WEIGHT: 27.5kg.

INVERTER
Enphase Microinverter MODEL: IQ7A-72-2-INT = 18 UNIT.

CAPACITY
PV MODULES/Micro Inv. = 1 MODULES/1 Micro Inv.
TOTAL Micro Inv. = 18 Micro Inv.
No. PV MODULES = 18 MODULES
TOTAL CAPACITY = 10.44 kWp

Solar Cell System Single Line Diagram
SCALE NONE

AS-BUILT DRAWING

OFFTAKER :	OWNER : คุณเผื่อง แดงน้อย 283/9 ม.7 ถ.เจ้าสมิงพราย ต.สาโรงกลาง อ.พระประแดง จ.สมุทรปราการ 10130	CONTRACTOR :  SOLAR ESS CO., LTD.	PROJECT NAME บ้านคุณเผื่อง 10.44kWp 1Ph Micro Inv.	<table><tr><td>STRUCTURAL ENGINEER:</td><td>DRAWN BY:</td><td></td><td></td></tr><tr><td></td><td></td><td></td><td></td></tr><tr><td>ARCHITECT:</td><td>CHECKED BY:</td><td></td><td></td></tr><tr><td></td><td></td><td></td><td></td></tr><tr><td>ELECTRICAL ENGINEER: <u>เชิดศักดิ์ ชื่นทวี</u></td><td>APPROVED BY: <u>เชิดศักดิ์ ชื่นทวี</u></td><td>0</td><td>AS-BUILT DRAWING</td></tr><tr><td></td><td></td><td>NO.</td><td>DESCRIPTION</td></tr><tr><td></td><td></td><td></td><td>DATE</td></tr><tr><td>MECHANICAL ENGINEER:</td><td></td><td colspan="2">ISSUES AND REVISIONS</td></tr><tr><td></td><td></td><td colspan="2"></td></tr></table>	STRUCTURAL ENGINEER:	DRAWN BY:							ARCHITECT:	CHECKED BY:							ELECTRICAL ENGINEER: <u>เชิดศักดิ์ ชื่นทวี</u>	APPROVED BY: <u>เชิดศักดิ์ ชื่นทวี</u>	0	AS-BUILT DRAWING			NO.	DESCRIPTION				DATE	MECHANICAL ENGINEER:		ISSUES AND REVISIONS						<table><tr><td colspan="4">DRAWING TITLE: Solar Cell System Single Line Diagram</td></tr><tr><td colspan="3">DRAWING NO.: 001</td><td>REV. 0</td></tr><tr><td>DATE :</td><td>SCALE : NTS</td><td>SHEET NO. : 1</td><td>TOTAL NO. : 1</td></tr></table>	DRAWING TITLE: Solar Cell System Single Line Diagram				DRAWING NO.: 001			REV. 0	DATE :	SCALE : NTS	SHEET NO. : 1	TOTAL NO. : 1
STRUCTURAL ENGINEER:	DRAWN BY:	
ARCHITECT:	CHECKED BY:	
ELECTRICAL ENGINEER: <u>เชิดศักดิ์ ชื่นทวี</u>	APPROVED BY: <u>เชิดศักดิ์ ชื่นทวี</u>	0	AS-BUILT DRAWING	
		NO.	DESCRIPTION	
			DATE	
MECHANICAL ENGINEER:		ISSUES AND REVISIONS	
DRAWING TITLE: Solar Cell System Single Line Diagram	
DRAWING NO.: 001			REV. 0	
DATE :	SCALE : NTS	SHEET NO. : 1	TOTAL NO. : 1	