
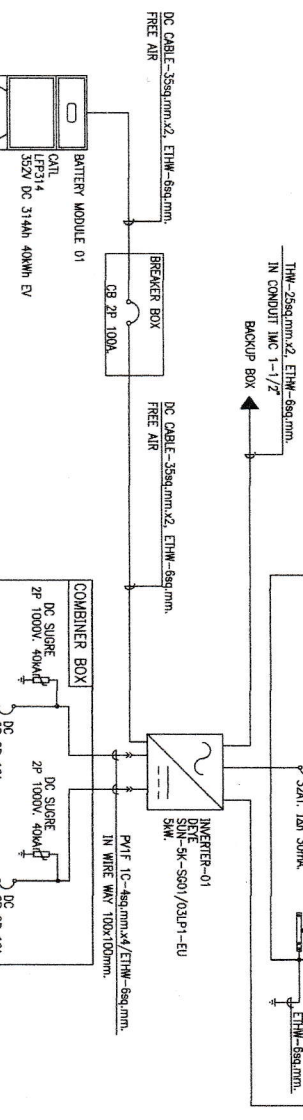


PEA GRID
1 Ø 2W 220-240V.

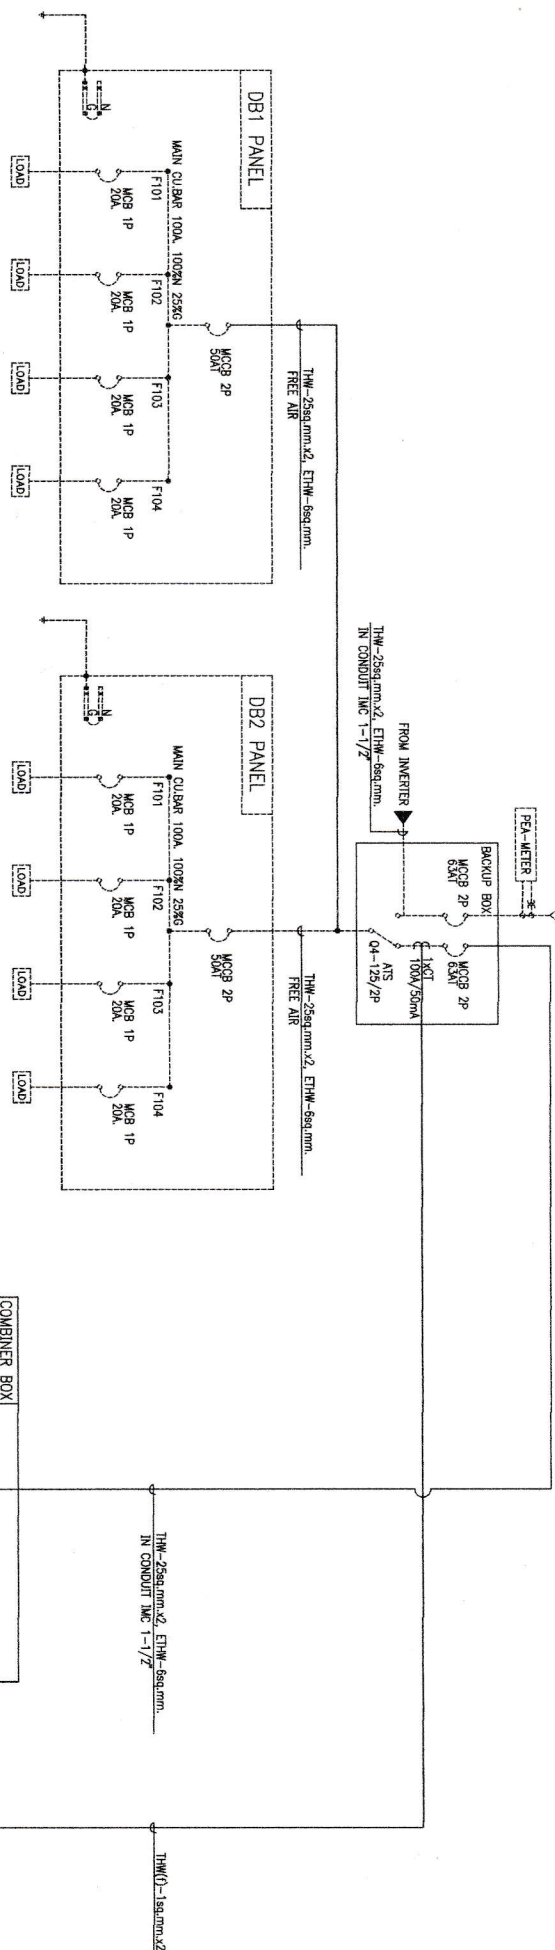

NOTE:

1. PV MODULE 640WATT (LONG MODEL: LR7-72HH-640M)
2. PHYSICAL SPECIFICATION:
- DIMENSION: 1134(W) x 2465(L) x 30(T) mm.
- WEIGHT: 35.1kg.

INVERTER

DETE MODEL: SUN-SK-S601/03LP1-EU = 1 UNIT.

CAPACITY

PV MODULES/STRING = 5 MODULES/1 STRING
TOTAL STRING = 2 STRING
No. PV MODULES = 10 MODULES
TOTAL CAPACITY = 6.40 kWp

Solar Cell System Single Line Diagram

SCALE

NONE

AS-BUILT DRAWING

OFFLAKER :

OWNER :

CONTRACTOR :

PROJECT NAME

พลังงานทดแทน

Zatton's 6.4kW 1Ph 2String



SOLAR ESI CO., LTD.

REVISION		DATE	DESCRIPTION
0	AS-BUILT DRAWING		

DATE :	SCALE :	SHEET NO. :	TOTAL NO. :
11/9/68	1/1	1	1



รับรองการติดตั้งไฟฟ้างาน Solar Cell โครงการ Zattoni's 64 Kwp เท่านั้น
ใบอนุญาตประกอบวิชาชีพวิศวกรรมควบคุม ระดับวิศวกร เลขทะเบียน ฝกท.58812

1/9/69

หนังสือรับรองของผู้ประกอบวิชาชีพวิศวกรรมควบคุม

เขียนที่ 32/59 ม.19 อ.พระประแดง จ.สมุทรปราการ 10130

วันที่ 1 เดือน กันยายน พ.ศ. 2568

โดยหนังสือฉบับนี้ ข้าพเจ้า นายเกียรติพันธ์ จันทหาร อายุ 30 ปี เชื้อชาติ ไทย
สัญชาติ ไทย อยู่บ้านเลขที่ 32/59 หมู่ที่ 19 ถนน ปู่เจ้าสมิงพราย ตรอก/ซอย ซอยกลับเจริญ
ตำบล บางหญ้าแพรก อำเภอ พระประแดง จังหวัด สมุทรปราการ
ที่ทำงาน วิศวกรอิสระ โทรศัพท์ที่บ้าน 080-556-5225 ที่ทำงาน -
ได้รับใบอนุญาตให้ประกอบวิชาชีพวิศวกรรมควบคุม ประเภท ภาควิศวกร สาขา ไฟฟ้า
แขนง งานไฟฟ้ากำลัง ตามใบอนุญาตเลขทะเบียน กฟผ.58812 และขณะนี้ไม่ถูกเพิกถอน
ใบอนุญาตประกอบวิชาชีพ

ขอรับรองว่า ข้าพเจ้าเป็นผู้รับผิดชอบตามพระราชบัญญัติวิชาชีพวิศวกรรม พ.ศ.2542 โดยข้าพเจ้าเป็นผู้คำนวณ,
ควบคุมการก่อสร้าง, ออกแบบ, ทำรายการก่อสร้าง งาน Solar Rooftop กำลังการผลิตติดตั้ง 6.4 kWp

เป็นสิ่งปลูกสร้างชนิด.....-.....จำนวน.....-.....เพื่อใช้เป็น.....-
เป็นสิ่งปลูกสร้างชนิด.....-.....จำนวน.....-.....เพื่อใช้เป็น.....-
เป็นสิ่งปลูกสร้างชนิด.....-.....จำนวน.....-.....เพื่อใช้เป็น.....-
ของ.....คุณจันทรา มณีสาย.....ปลูกสร้างในโฉนดที่ดินเลขที่.....-
ที่อยู่.....245 ม.3.....ถนน.....-.....ตรอก/ซอย.....-
ตำบล.....ป่าอ้อดอนชัย.....อำเภอ.....เมืองเชียงราย.....จังหวัด.....เชียงราย 57000

ตามแบบ Single Line Diagram ที่ข้าพเจ้าได้ลงนามรับรองไว้แล้ว ซึ่งแนบมาพร้อมเรื่องราวขออนุญาตปลูกสร้าง

เพื่อเป็นหลักฐาน ข้าพเจ้าได้ลงลายมือชื่อไว้เป็นสำคัญ

(ลงชื่อ).....นายเกียรติพันธ์ จันทหาร.....วิศวกร

(ลงชื่อ).....ผู้ขออนุญาตปลูกสร้าง

คัดแปลง,ต่อเติม

(ลงชื่อ).....พยาน

(ลงชื่อ).....พยาน

คำเตือน

1. ให้ชี้แจงข้อความที่ไม่ใช่ออก
2. ให้วิศวกรแนบภาพถ่ายบัตรประจำตัวแสดงว่าได้รับอนุญาตให้ประกอบวิชาชีพไปด้วย
3. หากมีการเปลี่ยนแปลงวิศวกรตามหนังสือรับรองฉบับนี้ ให้วิศวกรรีบแจ้งให้สำนักงานอุตสาหกรรมจังหวัดทราบ

เป็นลายลักษณ์อักษร



๑๖๑๖/๑ ถนนลาดพร้าว แขวงวังทองหลาง
เขตวังทองหลาง กรุงเทพมหานคร ๑๐๓๑๐ สายด่วน ๑๓๐๓
โทรสาร ๐-๒๙๓๕-๖๖๙๕, ๐-๒๙๓๕-๖๖๙๗
www.coe.or.th

ที่ D-COE๑๔๗๒๙๔/๒๕๖๘

หนังสือรับรอง

หนังสือรับรองฉบับนี้ให้ไว้เพื่อรับรองว่า นายเกียรติพันธ์ จันทหาร เลขทะเบียนใบอนุญาต
ภพก.๕๘๘๑๒ เป็นผู้ได้รับใบอนุญาตประกอบวิชาชีพวิศวกรรมควบคุม ระดับภาคีวิศวกร สาขาวิศวกรรม
ไฟฟ้ากำลัง ได้รับใบอนุญาตครั้งแรกตั้งแต่วันที่ ๑๕ กันยายน ๒๕๖๔ ใบอนุญาตประกอบวิชาชีพวิศวกรรม
ควบคุม ฉบับปัจจุบันออกให้ตั้งแต่วันที่ ๑๕ กันยายน ๒๕๖๔ ถึง ๑๔ กันยายน ๒๕๖๙ ขณะนี้ไม่ได้ถูกพัก
ใช้หรือเพิกถอนใบอนุญาตประกอบวิชาชีพวิศวกรรมควบคุม

ให้ไว้ ณ วันที่ ๑ กันยายน ๒๕๖๘



สภาวิศวกร

1/9/68

หมายเหตุ หนังสือฉบับนี้ให้ใช้ภายใน ๑๒๐ วัน นับแต่วันที่ออกหนังสือ

ข้อมูลสรุปตามที่ระบุไว้ในคำขอหนังสือรับรองนี้ เพื่อใช้ในการยื่นคำขออนุญาตตามแบบ ข.1 - ข.7

ประเภทงาน งานออกแบบและคำนวณ และ งานควบคุมการสร้างหรือการผลิต

งานที่รับผิดชอบ ก่อสร้าง

สิ่งปลูกสร้างชนิด บ้านพักอาศัย

เจ้าของ คุณจันทรา มณีสาย

รายละเอียดเพิ่มเติม โปรดตรวจสอบตาม QR CODE ท้ายหนังสือรับรองฉบับนี้

คำเตือน : หนังสือรับรองฉบับนี้พิมพ์จากต้นฉบับที่เป็นไฟล์อิเล็กทรอนิกส์ ภายใต้การรับรอง Digital Certificate

